


VERKLARING:

- BORING MET PEILBUIS
- BORING
- IJZERSCHERM 30m. MET 40% IJZER / 60% ZAND
- IJZERSCHERM 90m. MET 20% IJZER / 80% ZAND
- FOLIESCHERM 2x ca.30m.
- GRONDWATERSTROMING
- VOCL verontreiniging grondwater middeldiep grondwater (3-4m-mv) voor aanleg ijzerscherm
- <STREEFWAARDE
- >STREEFWAARDE <TUSSENWAARDE
- >TUSSENWAARDE <INTERVENTIEWAARDE
- >INTERVENTIEWAARDE
- <STREEFWAARDE

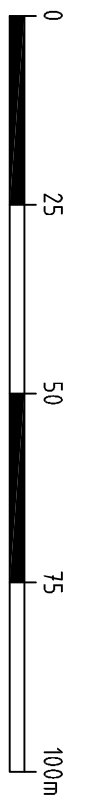

Grontmij
 project: DIRECTIEVOERING WASSENAARSEWEG TE KATWIJK
 opdrachtgever: PROVINCIE ZUID-HOLLAND
 onderdeel: Revisietekening gerealiseerd ijzerscherm

© Grontmij	
tel.:	
afd./prov. kantoor	
wijzigingen:	bestek:
code: d.d.: omschrijving: get.: acc.:	schaal: 1 : 1000
datum: jul '06 get.: acc.: formaat:	order nr.: 203564
tekening nr.: W13- 253-06	bijlage nr.: 1 in bladen bladnr.:
A3	